

## 給水装置台帳

調定番号  
年度第号


## 給水装置工事竣工図

所有者氏名 多賀城 太郎


竣工決裁欄						
課長	技術管理者	課長補佐	係長	係員	給水装置工事主任技術者	受付者
給水装置						
設置場所	多賀城市 中央2丁目1-1			水栓番号	1111-2222	
所有者	住所	中央2丁目1-1			本管管種	DIP
	フリガナ氏名	タガジョウ タロウ 多賀城 太郎				
本管所有者	住所				本管口径	100 mm
	氏名	多賀城市上下水道部			メーター口径	20 mm
メーター上流側使用材料表						
品名	寸法	呼称	数量	承認番号	メーター番号	B-1234
サドル付分水栓	φ50×φ25	ケ	1			
PP管	φ25	m	3		装置の種類	専用給水装置
PP管	φ20	ケ	2			<del>共用給水装置</del>
保温チューブ	φ20	m	3		工事内容	新設・ <del>改造</del> ・ <del>修繕</del> ・ <del>撤去</del>
保温チューブ	φ20	m	2		申込年月日	令和 〇年 〇月 〇日
止水栓	φ25	ケ	1		竣工年月日	令和 年 月 日
PPソケット	φ25×φ20	ケ	1		検査年月日	令和 年 月 日
開閉防止型止水栓	φ20	ケ	1		せん孔 断水 立会員	Ⓜ
逆止弁	φ20	ケ	1			
メーターボックス	φ20用	ケ	1		竣工検査 (確認)員	Ⓜ
防食テープ		式	1			
給水管及び給水用具の使用材料は、政令で定める基準に適合している基準適合品を使用したことを確約します。						
給水装置工事主任技術者 免状交付番号 第 123456 号						
氏名 多賀城 工事						
指定給水装置工事業業者名(住所,氏名,Tel.) 多賀城市中央2丁目24-7 多賀城水道工事店 代表 多賀城 史夫 Tel 000-0000						

位置図

申請場所は赤で囲み斜線を引く

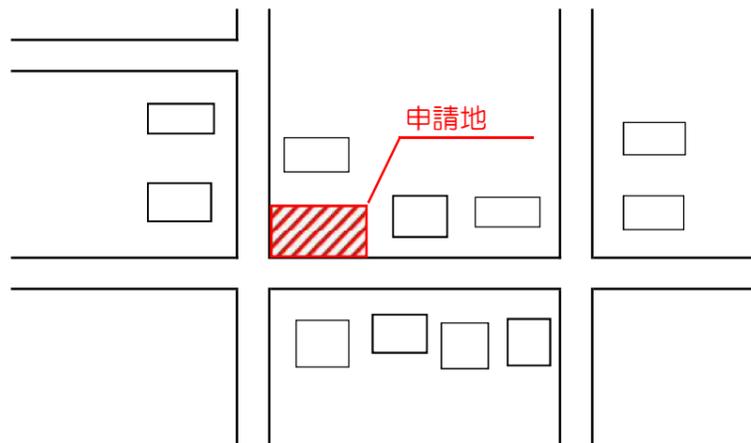

N



# 給水装置工事竣工図

所有者氏名 多賀城 太郎

残留塩素	常用水圧	色	にごり
0.5 mg/ℓ	0.5 MPa	異常なし	無

